N°Identification 5.11 BASSIN	1.1:	Longitude 15°52° E Latitude 1°16° S	B V 1.870 Km2 Altitude
CONGO		Altitude (230m)	moyenne
RIVIERE			
КОМО		Périodes d	observation
STATION OLOMEO Ouverture 13.2.1953 Fermeture		du 13.2. 1963 à	
BIBLIOGRAPHIE			
Auteur		Titres	
G. HIEZ P. CHAPERON & P.MAI	LHAC	NOTES SUR LES CRUES DU KOU LA KOMO A OLOMBO, LA LESSE LA LEKORY A OKOYO, LA MBES LA N'GOKO A TSONGO.	BE A ANDZOKO,


!

TERRITOIRE: CONGO

BASSIN: cuvette congolaise

RIVIERE: La Komo STATION: Olombo II COORDONNEES:

SURFACE B.V.: 1.870 km²

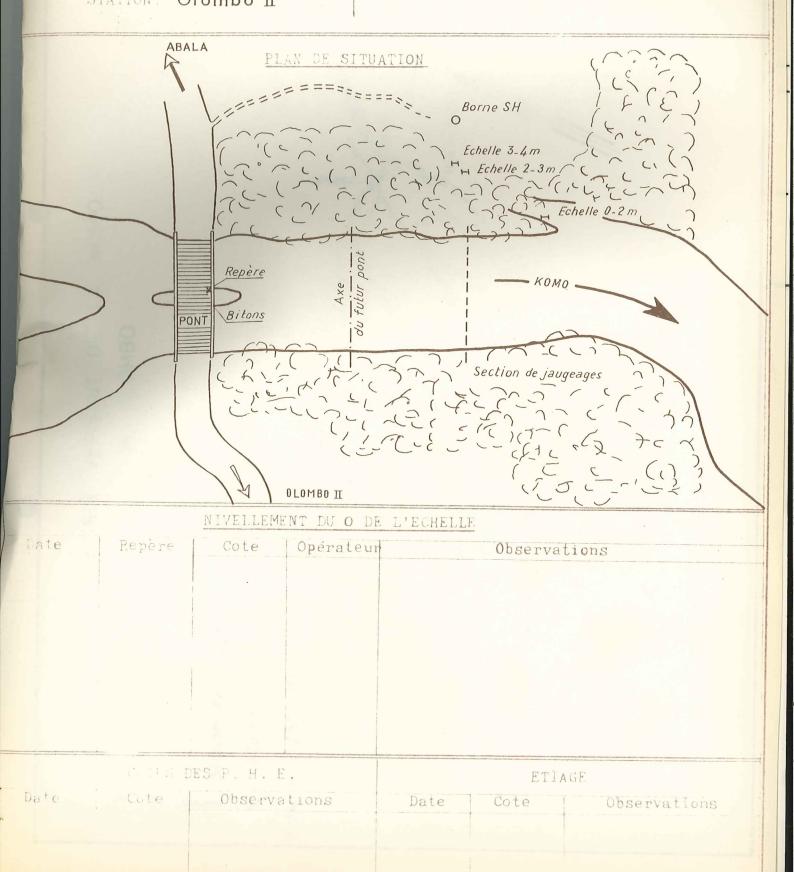


BASSIN VERSANT DE LA KOMO A OLOMBO

Station de jaugeage

S = 1.870 km²

Echelle: 1/500.000

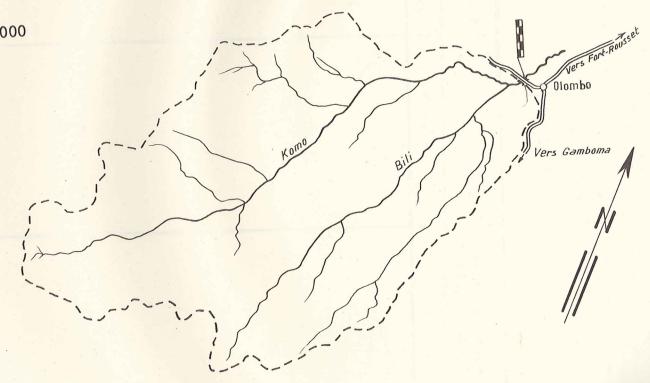

- ECHELLE 1: 13.2.1963 éléments de 0 à 2m en rive droite, 2à3m en rive gauche.

 Une borne SH repère N°1 est construite le 14.2.1963.
- ECHELLE 2: Le 26 et 27.3.1963 MM. HIEZ et LERIQUE déplacent l'échelle en rive gauche. 4 éléments de Oà4m. Nivellement des zéros des échelles 1 et 2 par rapport à la borne SH Nº1 et à un repère SH Nº2 (tirefond du tablier du pont peint en rouge).

zéro nouvelle échelle 2 (à 4,115m sous borne SH N°1)
" " (à 0,360m sous méro échelle 1)

- le 12.12.1963 un nivellement MAILHAC confirme le zéro.
- le 22. 2.1970 visite de l'échelle Nivellement GUIGUEN

zéro élément 0-2 à - 4,130m sous borne SH N°1 2-3 à - 4,123m " " " " " 3-4 à - 4,122m " " " "

Il y a donc eu un très léger affaissement de l'échelle ne justifiant cependant pas le remplacement des éléments.

```
1
   13.2.1963 à 26.3.1963
                                        h + 36 cm
   26.3.1963 à
1
Ţ
11
11
11
1!
I
I
I
I
```

Nom et adresse du becteur d'échelle

Mode de paiement et montant

I

Contrôles de lectures

Date	! HE contrôle	Hobservation	ll Date	! HE contrôle	H observation		
8.10.68	i I 116	!	1 1	: !	I I		
27.8.69	! ! 160	! ! 200 203 !	1 I	1	1		
	ţ	!		Ī	i		
22.2.70	! 146 !	! 146 151 !	11	Ţ	:		
18.1.71	! 095 !] []	! !	<u>!</u>		
	!		11	!	!		
	1		!	1	1		
	I I	<u> </u>	[] []	I I	1		
	1		İ	!	!		
	!		II.	! !	1		
	!	<u>!</u>	[[! !	1		
	1		1	!	i		
,	1		1 I	! !	1		
	!		[!	1		
	!		11	!	İ		
	j		11	: :	1		
	1		[] ! I	! !	!		
	!		1	İ	i		
	1		11	I I	1		
	1	1	[! !	! !		
	1		i	!	i		
	1		[1 !	1		
	!		[] []	1	1		
	i	1	11	i	i		
	1			I I	I !		
	1	! !	!! .	!	!		
	1	1		1	1		
	!	'	i	<u>!</u> !	1		
	1		I	!	1		
	1		11	! !	I I		

Jaugeages

N° enregis- L trement	! ! Date !	! ! H origine !	! ! H corrigée !	! ! Débit !	! ! Observations !
! ! 1	! !14 . 2.63	! ! 198	! ! 234	! ! 40.5	I I
2	8.6.63	! 161.5	161.5	23.7	!
I 3	14.7.63	1 175	i 175	1 24-4	• !
4	229.63	130.3	130.3	18.2	Ī,
5	127.3.63	i 149	! 149	! 22.2	İ
6	12.2.66	209.8	209.8	: 34	I T
7	123.4.66	i 259	! 259	! 54	İ
8	23.5,66	! ! 116	! ! 116	1158	i I


LECTEUR : GATSE François - Sous-Préfecture ABALA
Préfecture de la N°KENKE

Mandat : Poste restant ABALA

1.800 F par mois.

1 e saison des pluies			s¦ 2e sai	2e saison des pluies				i i	! Etiage			
Année! date	! ! H !	! ! ରୃ	! date	!!!	Н	1 1	ୟ	! date]]	Н	!!!	ବ
1 1963 13-5	I !311	!!	! !23.12	!!	272	!		! !10et11.8	!!	121	I !	
1964 117.2	!274	Î	119,12	ŗ	249	!		11au3.8	I	039	Ţ	
1965 120.3	1265	Ĩ	!12.11	!	284	i		!3.9	Ţ	042	I	
1966 :14-5	:273	I	114.11	!	286	ţ		130.8	1	040	1	
1967 :19.2	!2 69	!	17.11	į	244	!		!8au15.8	!	044	ī	
1968 :23.4	1246	!	!11.12	!	258	!		!22.7	I	046	Ţ	
1969 !24.5	1322	:	!17.10	I	259	!		!16.9	I	061	•	
1970 124.3	1284	1	13-11	į	310	ľ		!21.7	ī	0.48	î	



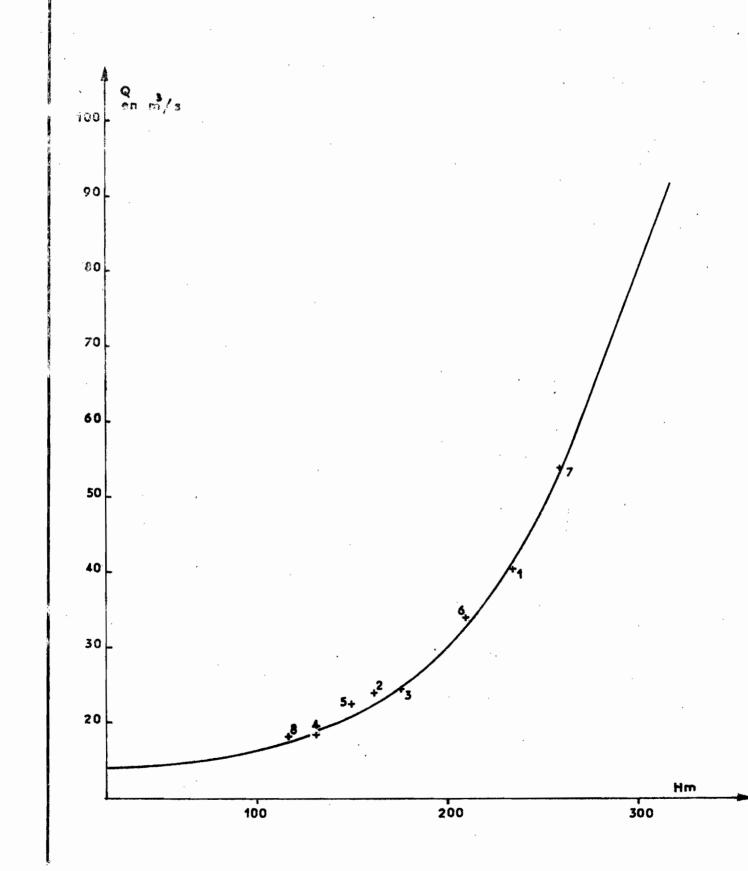

комо

A OLOMBO

Profil de la section de jaugeage pour H=2,34
jaugeage du 14_2_63

